



MESSCHACHT

Detail – M=1:20
Wanddurchführung

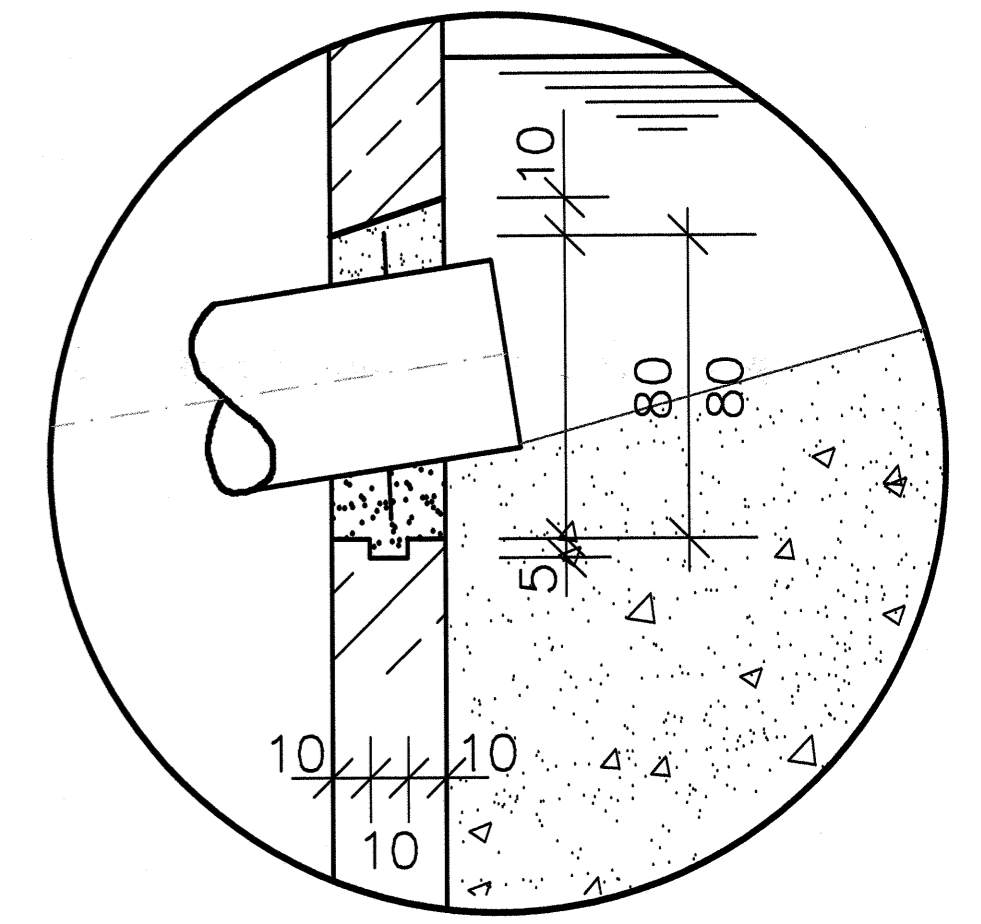


Erdfahnen
VA-Rinne

Die Erdfahren sind so anzubringen, daß ein Anschluß an Geländer bzw. an Treppenaufgängen und Gitterrosten realisierbar ist !!!

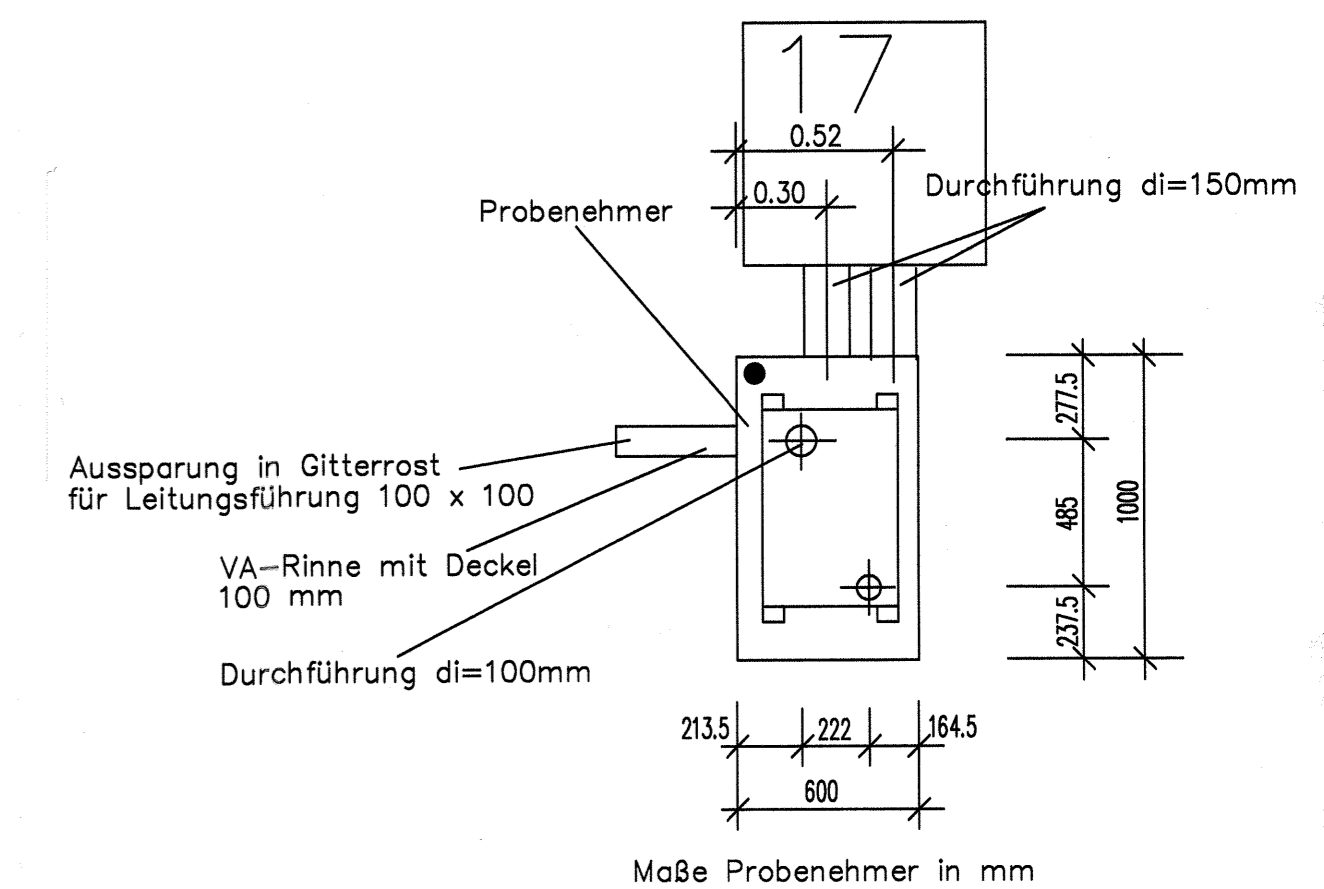


____ Fertigung
Anl.: ____

Schnitt A-A

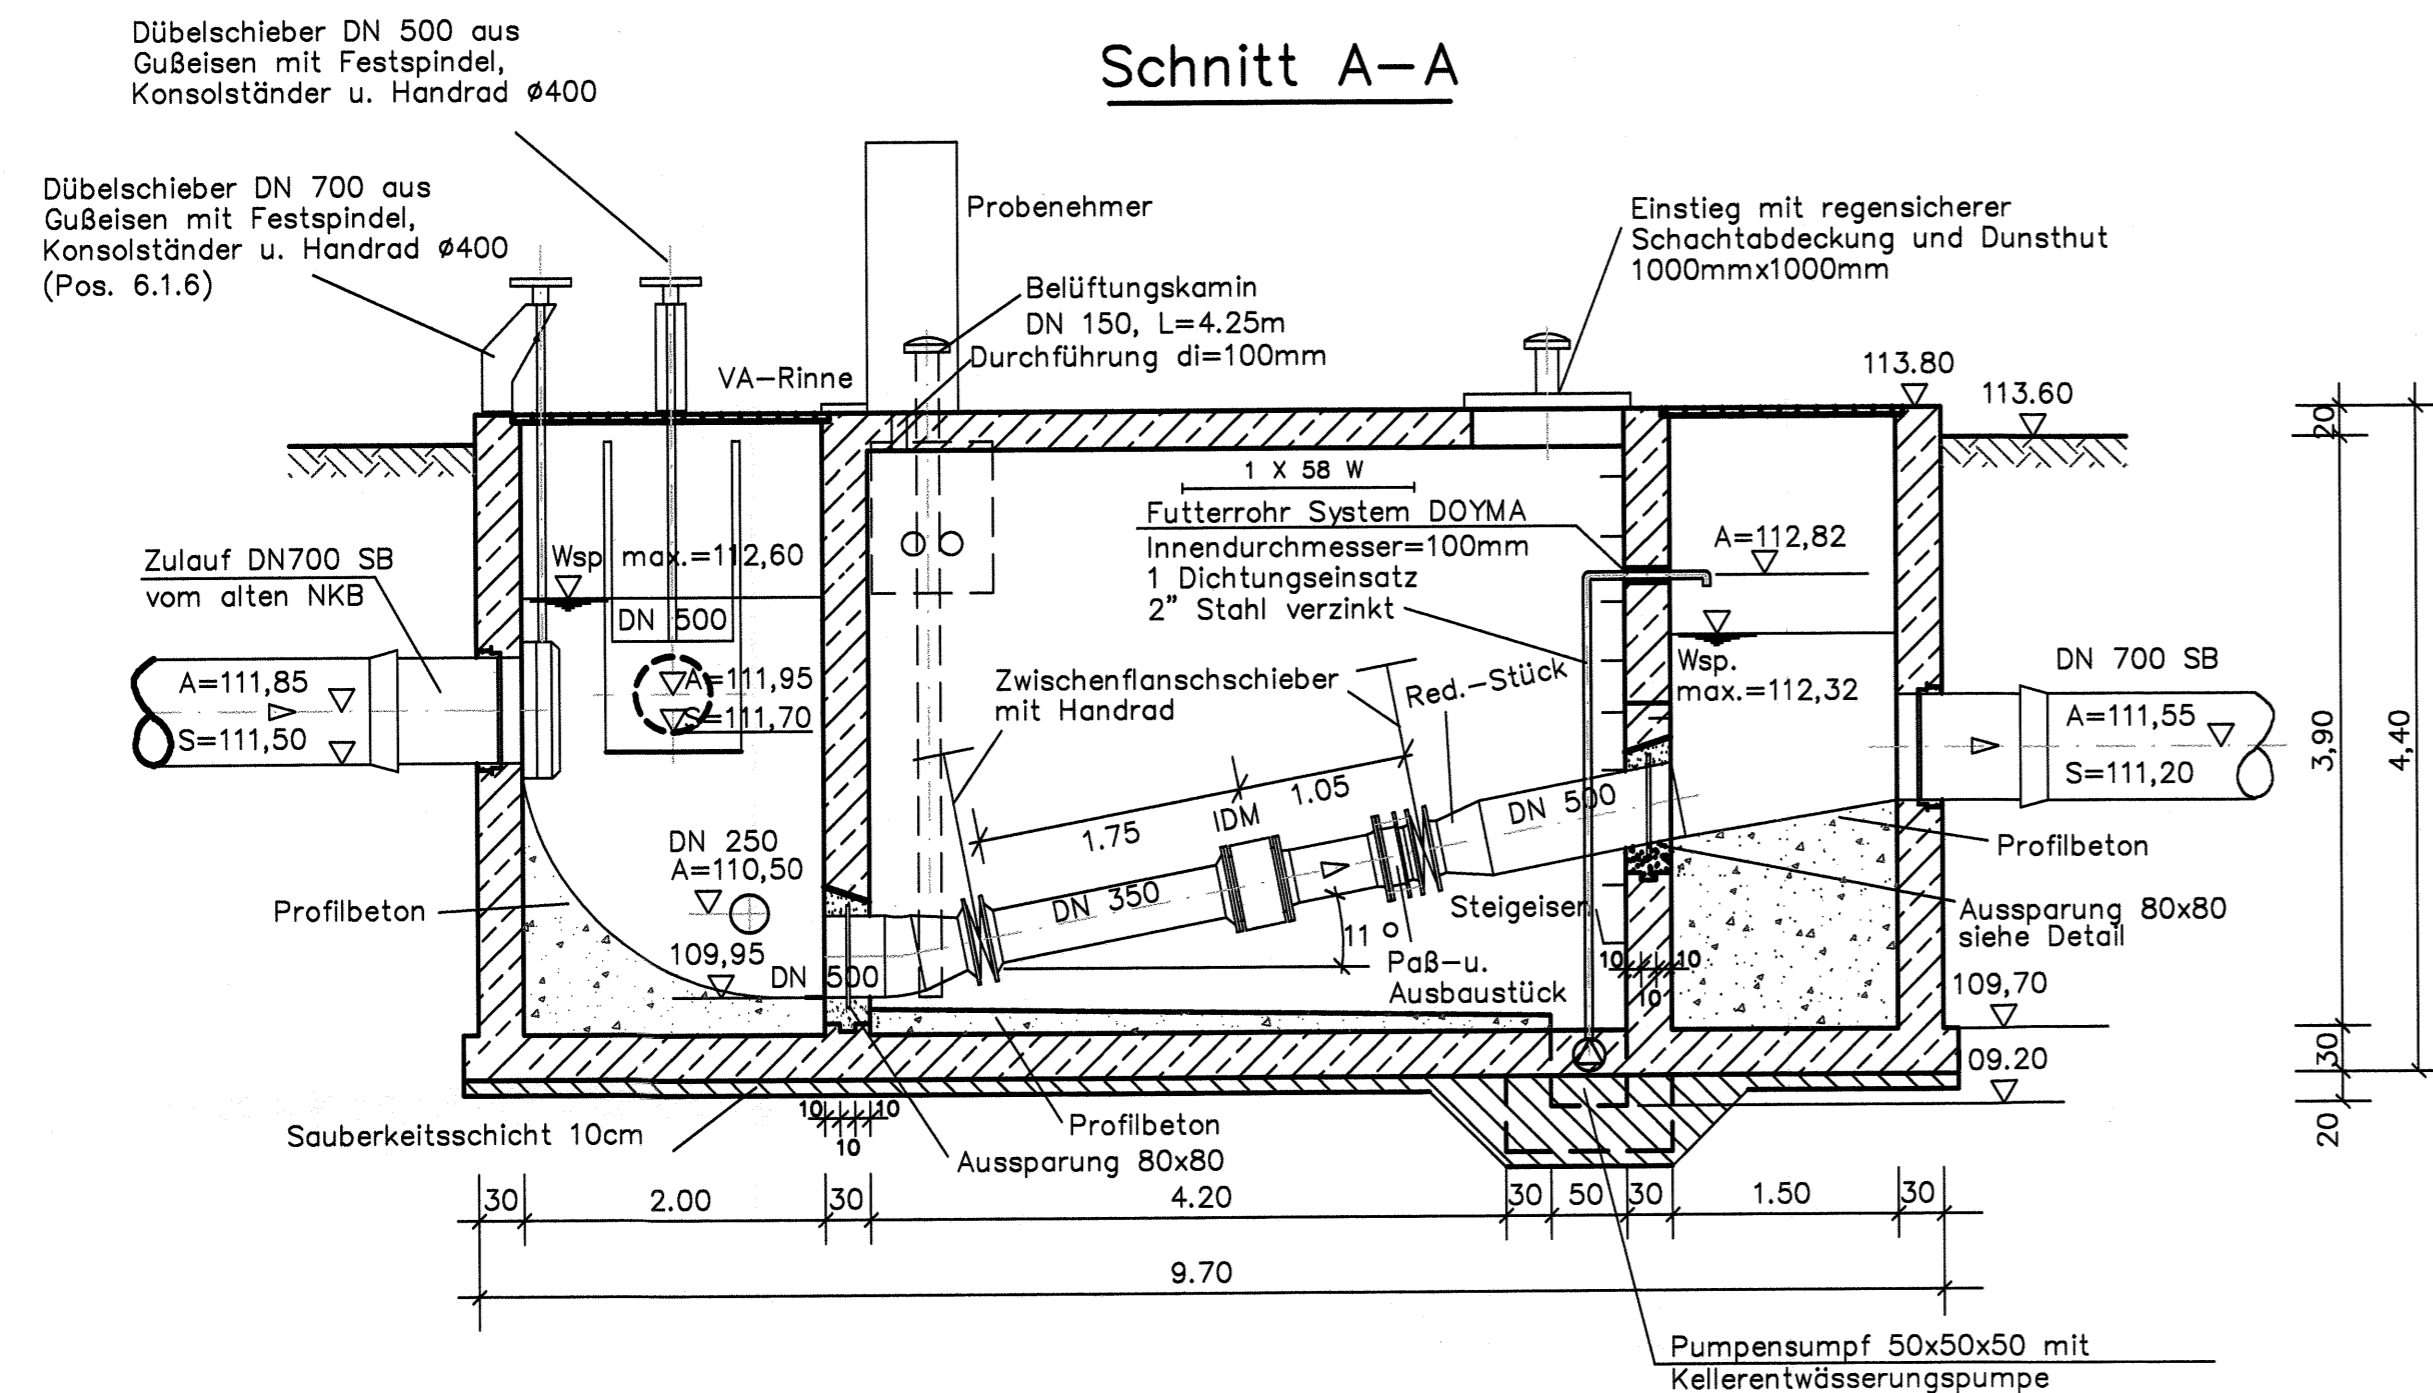


Neue Ablaufleitung DN 700 SB
L=80,00m I=2,5‰
Auslauf: S=111,00m+NN


Schnitt B-B

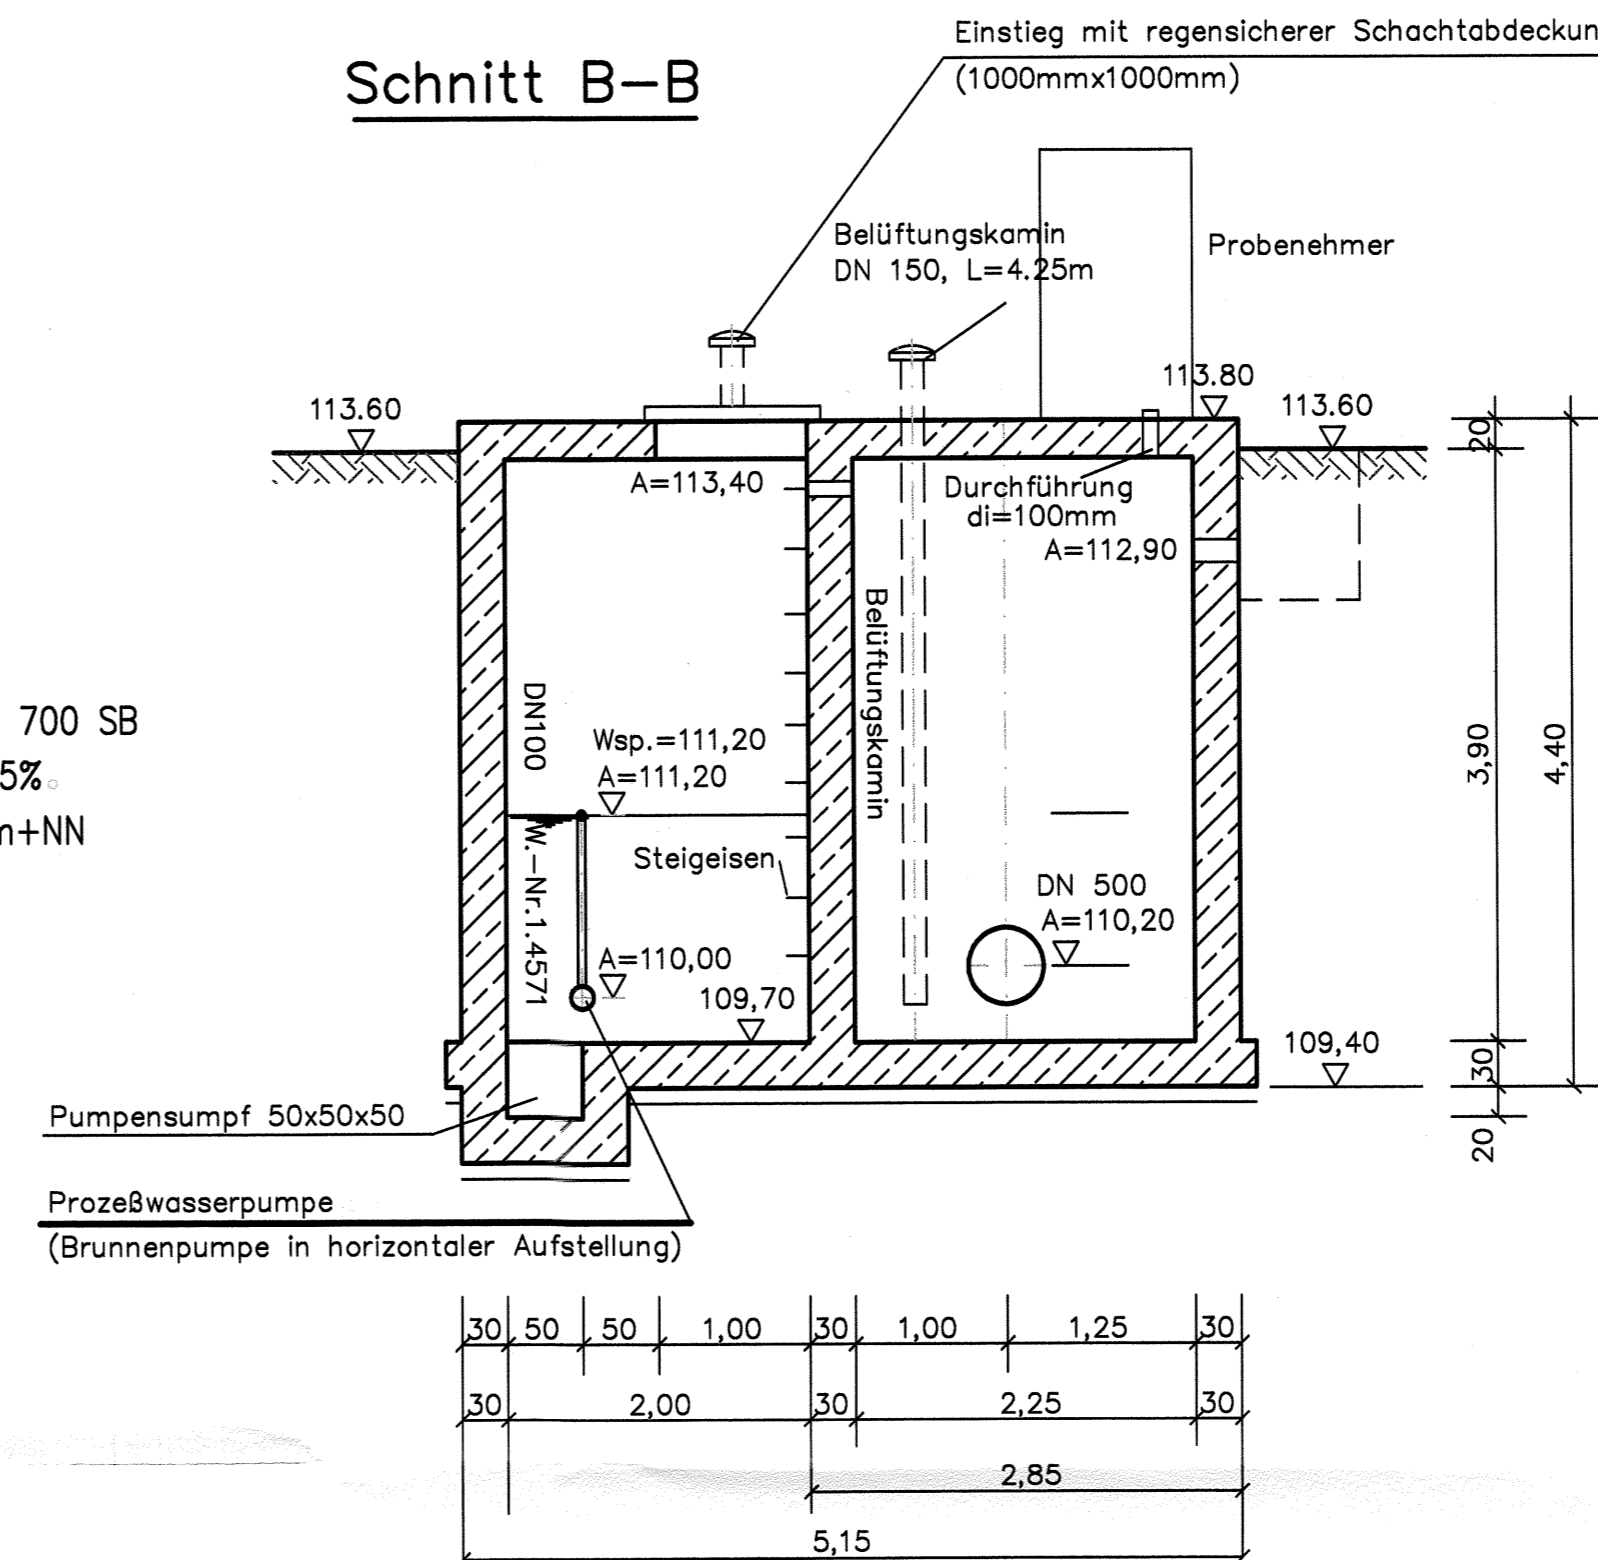


Grundriß

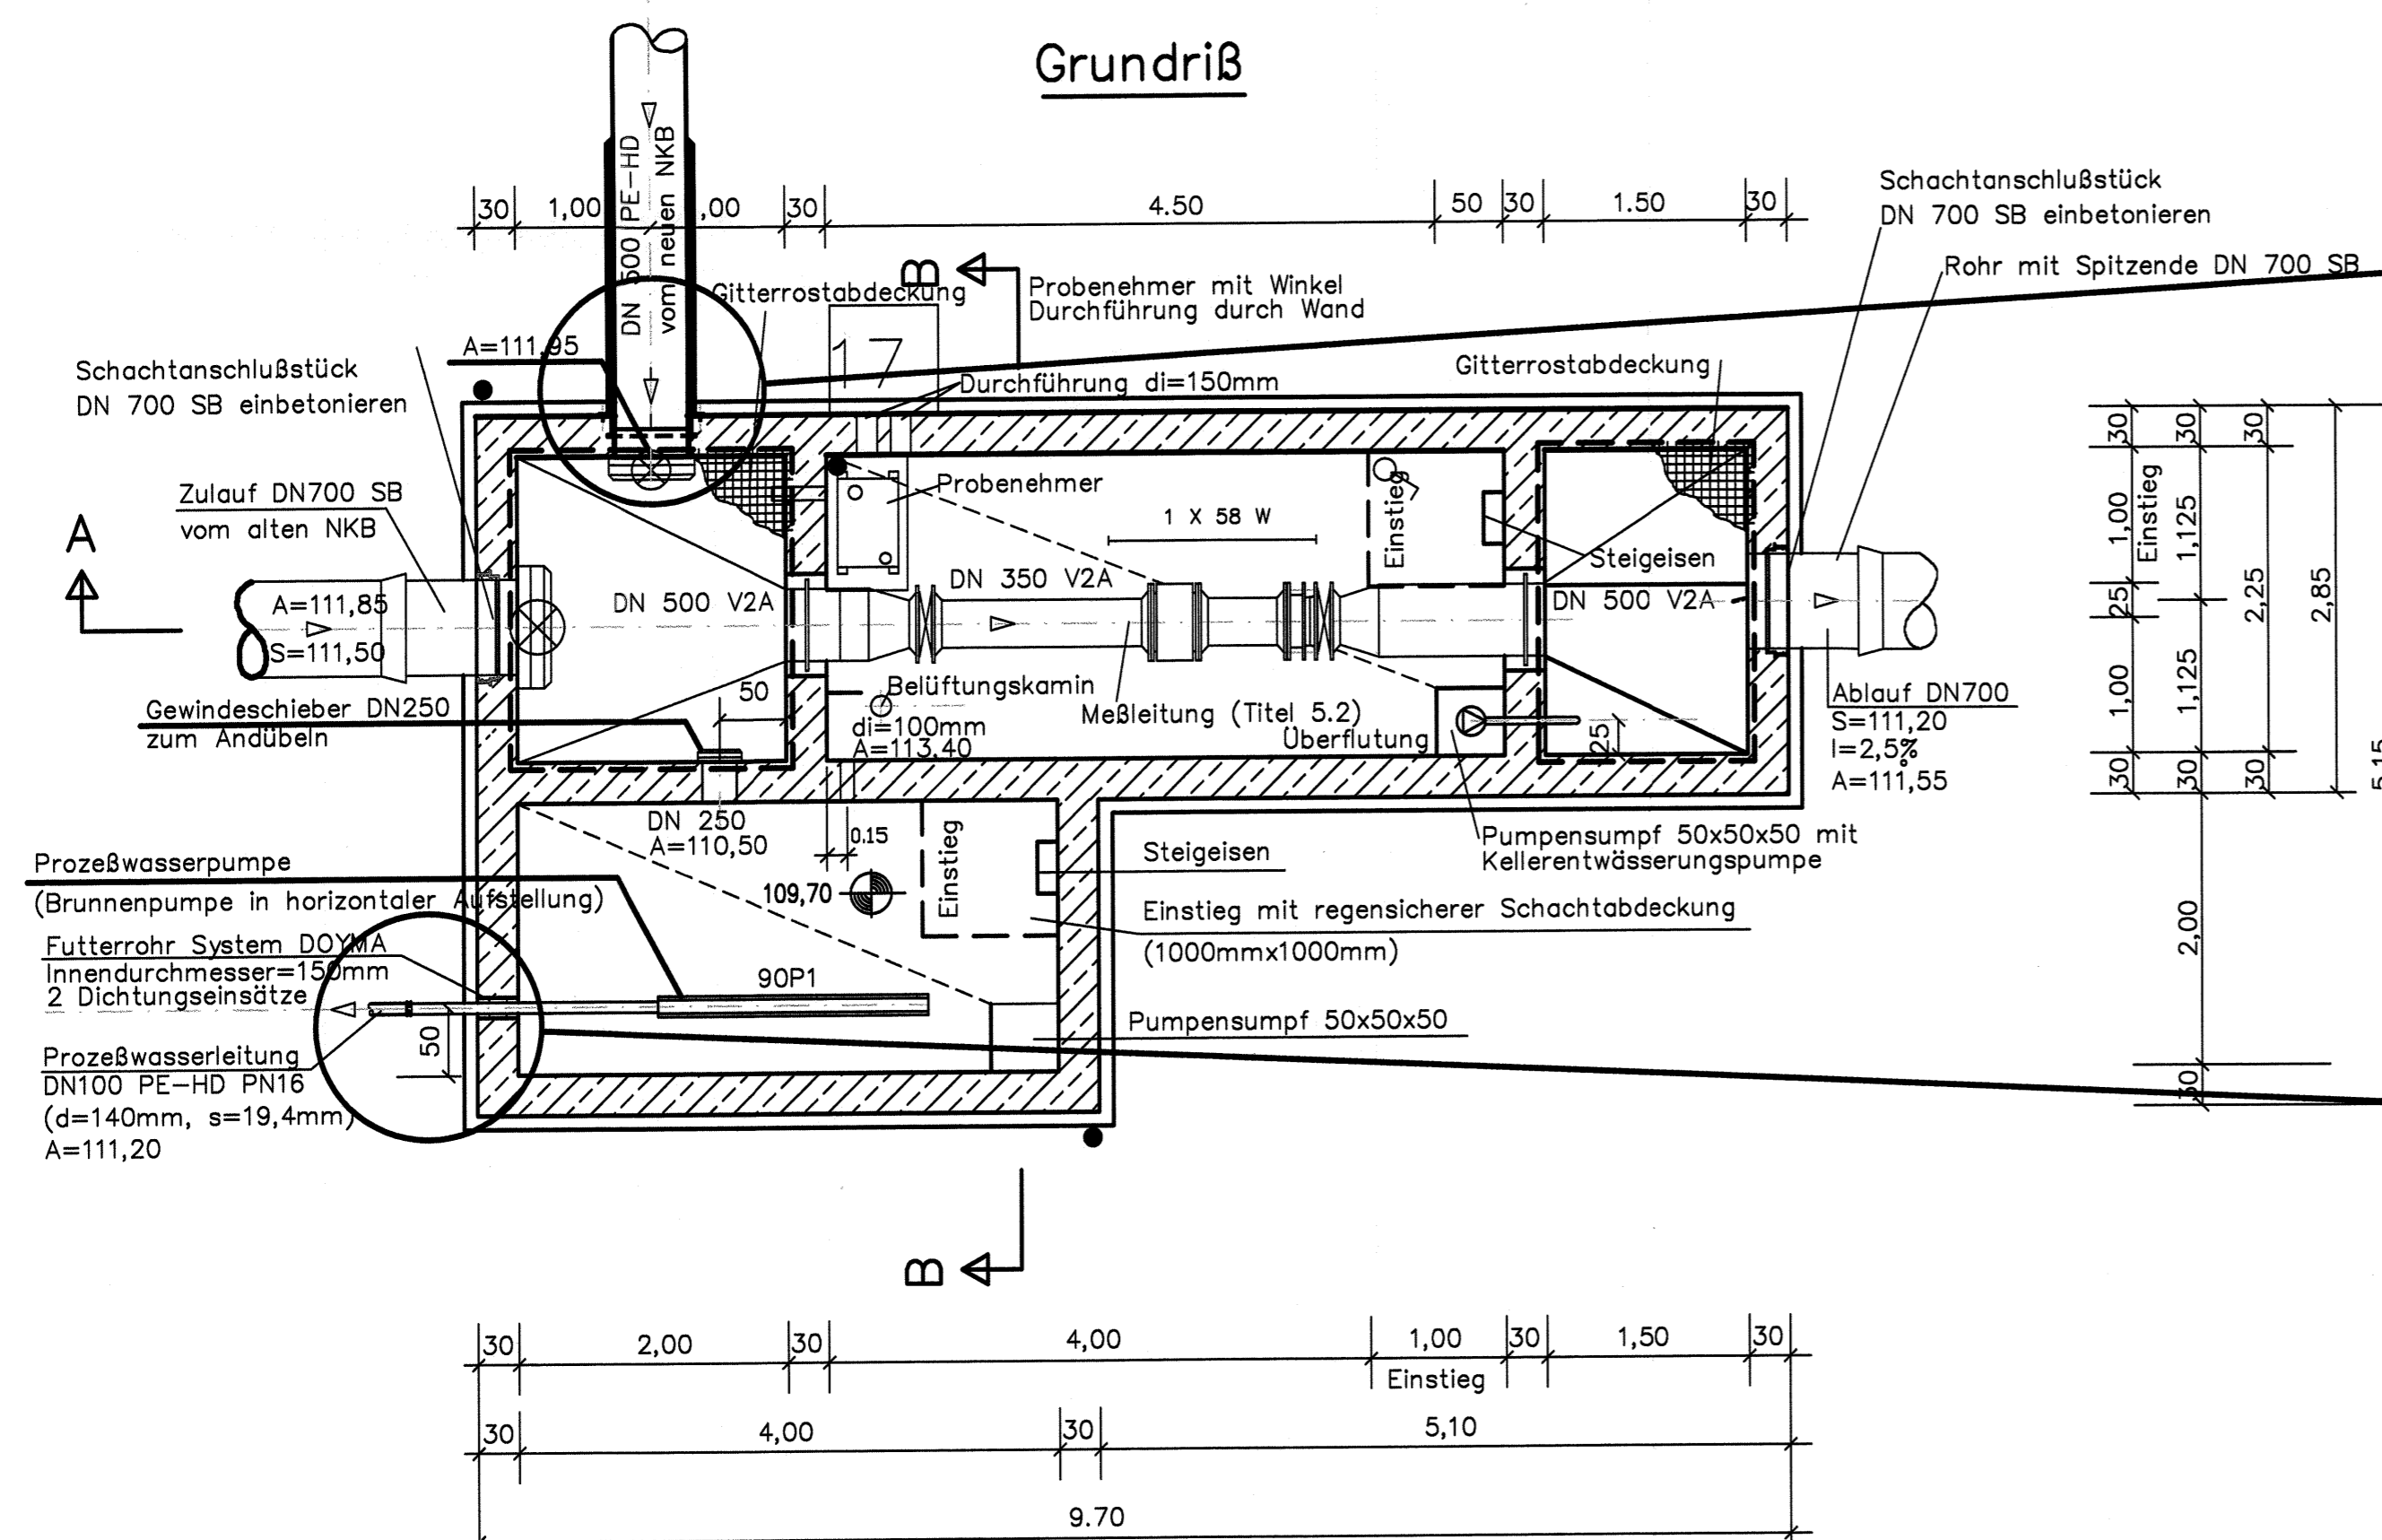

Detail M=1:25

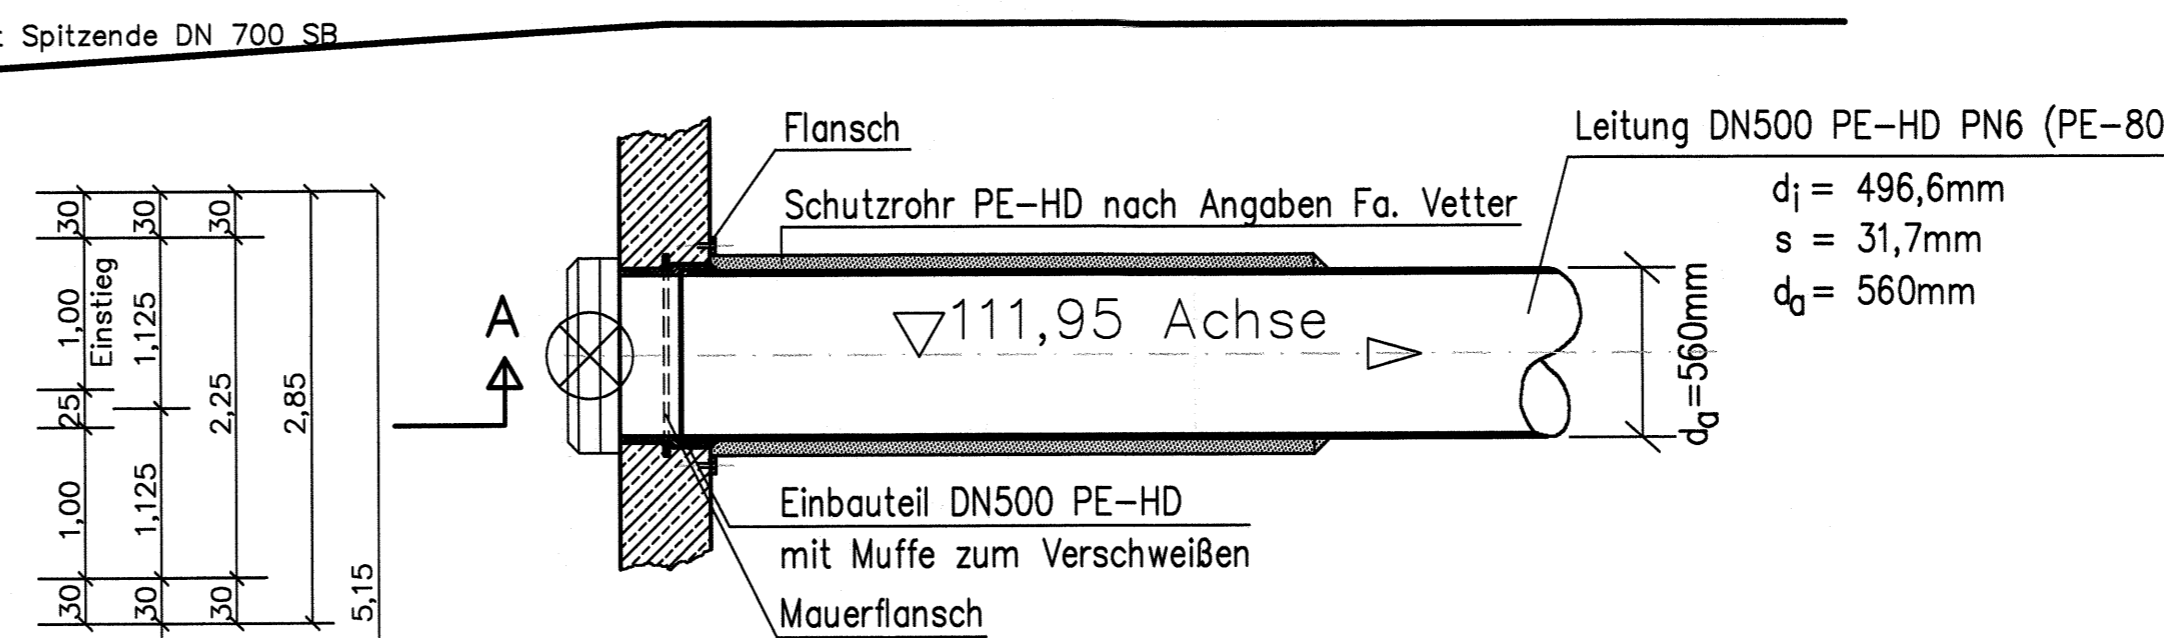

Regeldetail (ohne Maßstab)

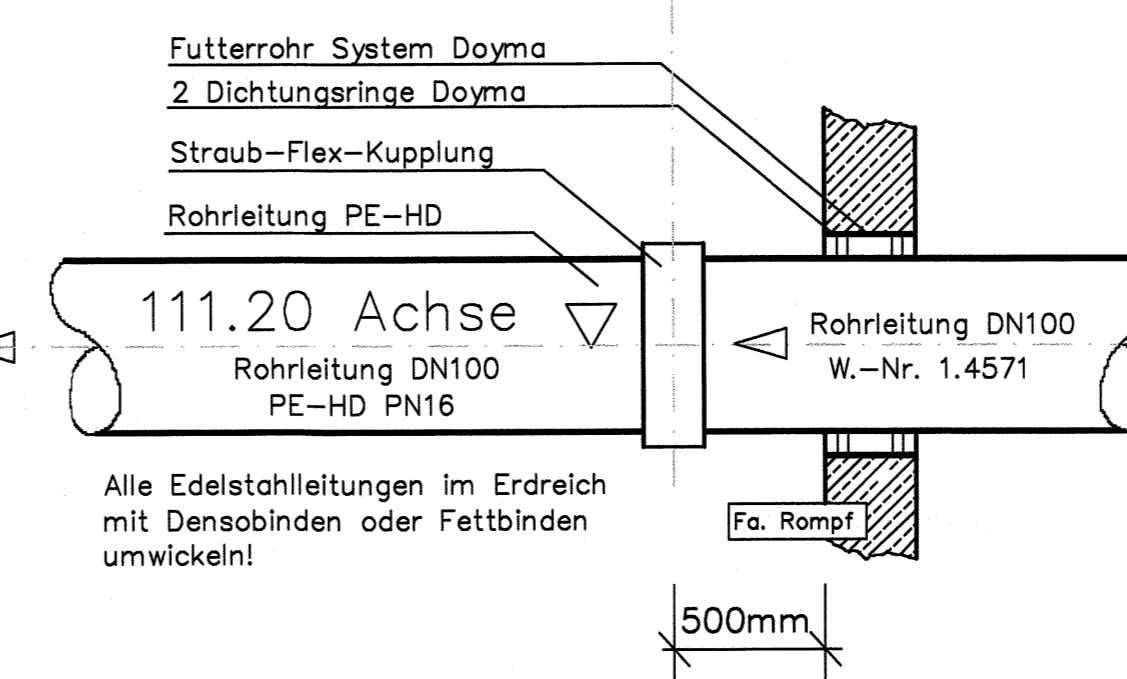

Planverfasser: <div style="text-align: center; font-size: 2em; font-weight: bold; margin: 10px 0;">VOITG INGENIEURE</div>																
VOITG INGENIEURE GmbH Karlsruhe Neureuter Straße 37b 76185 Karlsruhe Tel. (07 21) 972 39-0 Fax (07 21) 972 39-0	Friedrichstraße 15 76744 Wörth Tel. (0 72 71) 97 99-60 Fax (0 72 71) 97 99-61															
Bauherr: <div style="text-align: center; font-size: 1.5em; font-weight: bold; margin: 10px 0;">STADT STUTENSEE</div>																
Projekt: <div style="text-align: center; font-size: 1.2em; font-weight: bold; margin: 10px 0;">Umbau und Erweiterung der Kläranlage Blankenloch</div>																
Phase: <div style="text-align: center; font-size: 1.2em; font-weight: bold; margin: 10px 0;">Bestandsplan</div>	Weitergabe sowie Vervielfältigung dieser Unterlage, Verwertung und Mitteilung ihres Inhaltes nicht gestattet, soweit nicht schriftlich zugestanden.															
Plan: <div style="text-align: center; font-size: 1.2em; font-weight: bold; margin: 10px 0;">Meßschacht im Ablauf</div>	<table border="1" style="width: 100%; border-collapse: collapse;"> <tr> <td style="width: 30%;">Bearbeitet</td> <td style="width: 30%; text-align: center;">Kn</td> <td rowspan="4" style="width: 40%; text-align: center; vertical-align: middle;"> Maßstab: <div style="font-size: 1.5em; font-weight: bold;">1 : 50</div> </td> </tr> <tr> <td>Gezeichnet</td> <td style="text-align: center;">H.Sch.</td> </tr> <tr> <td>Geprüft</td> <td></td> </tr> <tr> <td>Datum</td> <td style="text-align: center;">Mai 2000</td> </tr> <tr> <td>Gewerk:</td> <td colspan="2"> Zeichnung Nr.: <div style="text-align: center; font-size: 1.2em; font-weight: bold;">31 e</div> </td> </tr> <tr> <td>Kla</td> <td> Projekt-Nr. <div style="text-align: center; font-size: 1.2em; font-weight: bold;">145 1520</div> </td> <td></td> </tr>