



Detail Ablaufrinne M=1:25

Detail Ablaufrinne M=1:25


Schnitt C-C

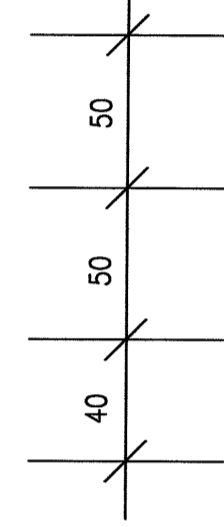


Detail Mittelbauwerk M=1:25

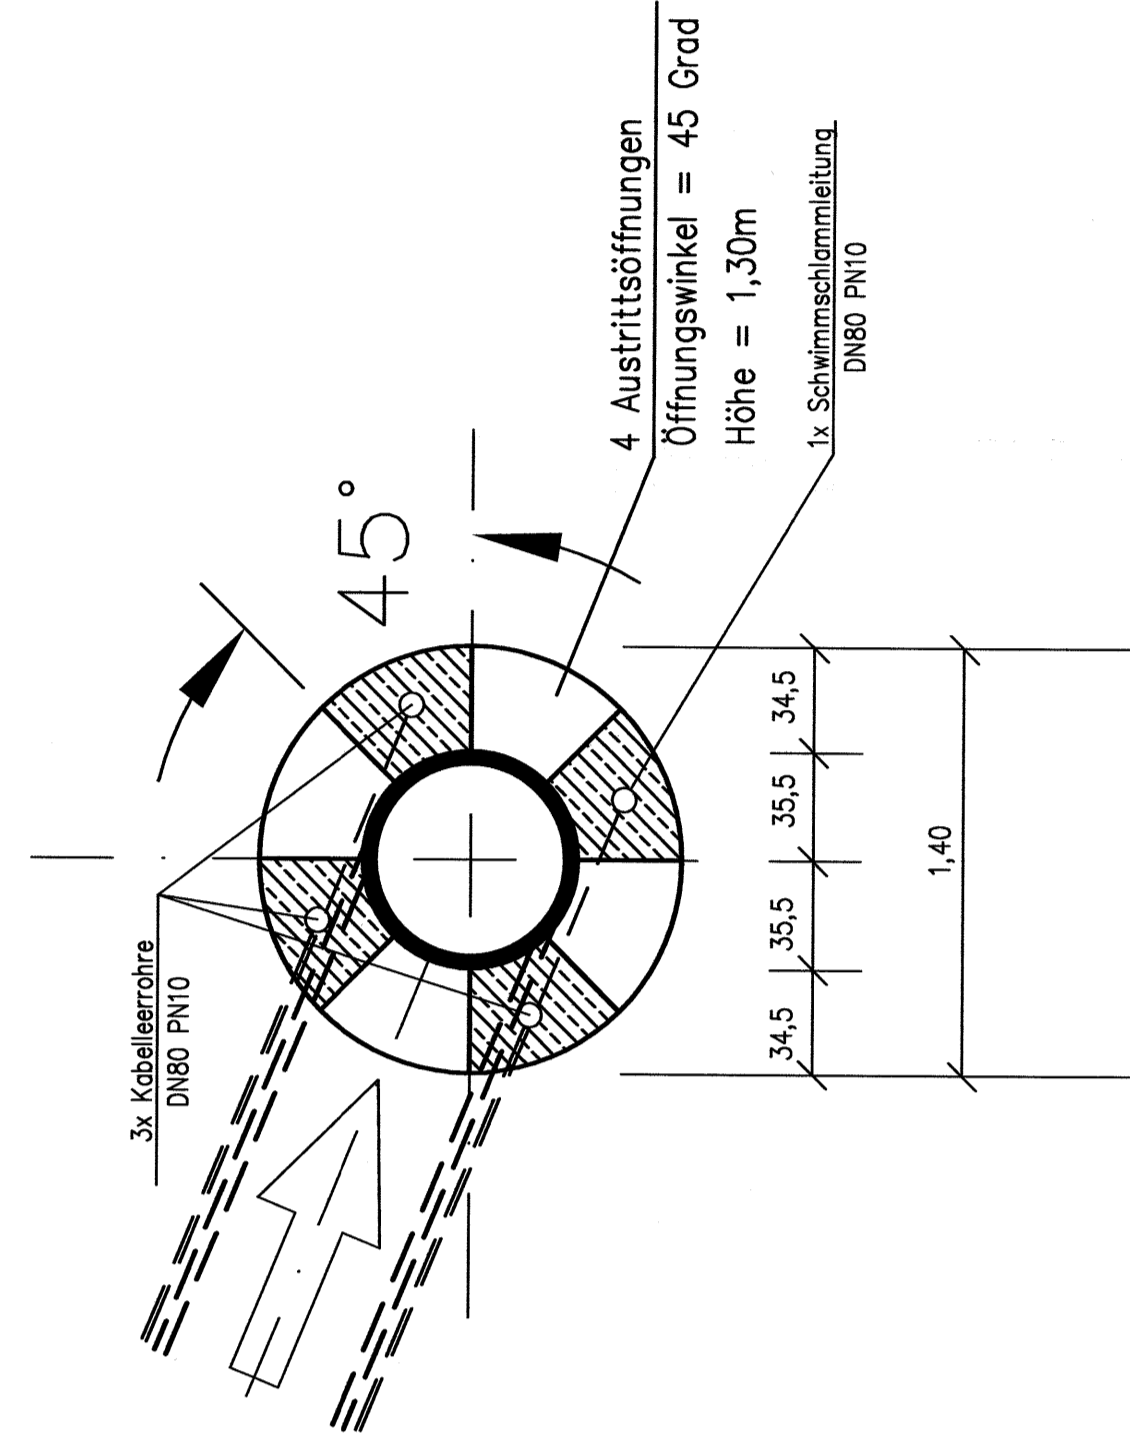

Schnitt B-B M=1:25

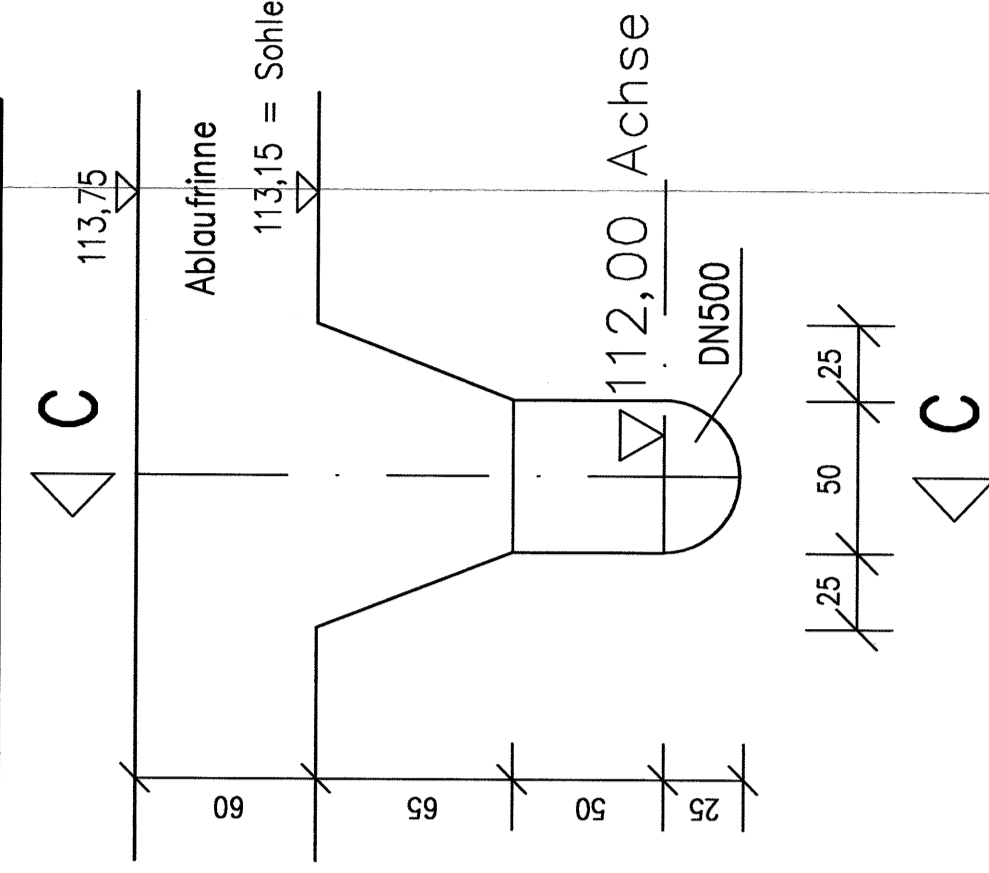

**Polymerbeton-Abdeckung M=1:10
für Räumeraufbahn**

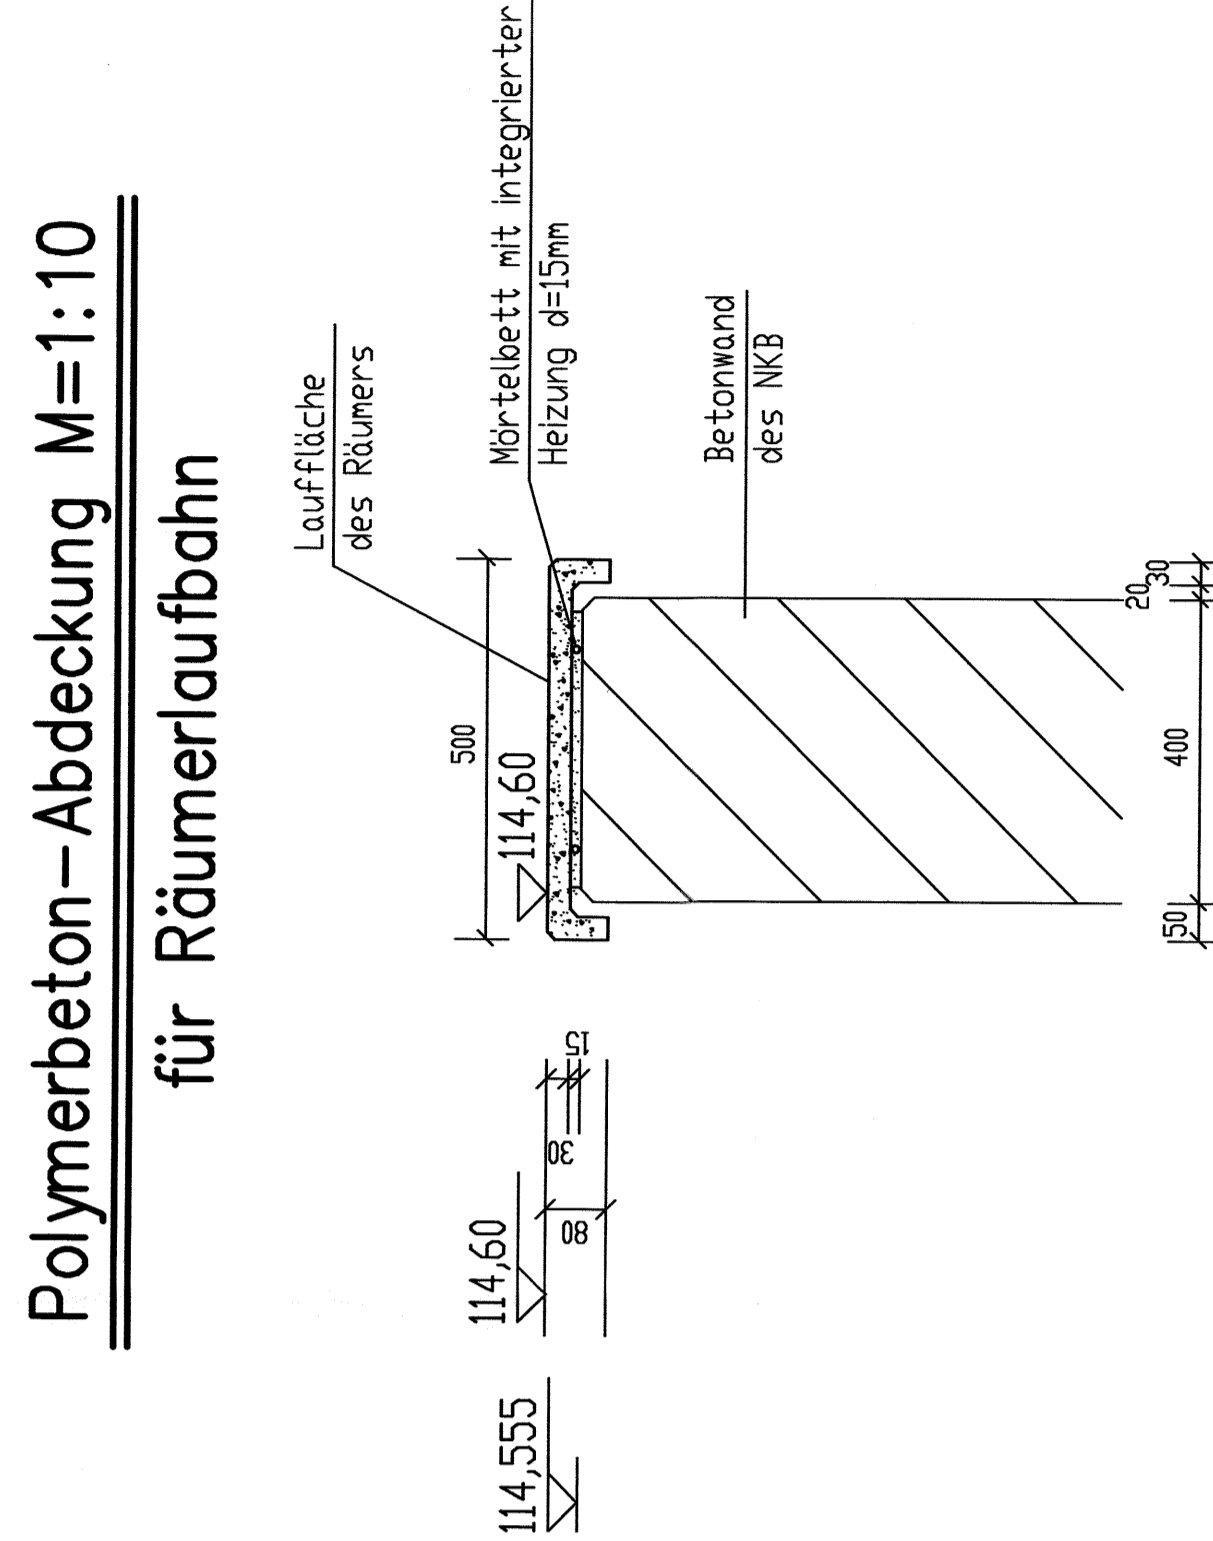

Rufnummer:

VOIGT INGENIEURE GmbH Karlsruhe
 76183 Karlsruhe 76
 Tel. (0 72 21) 9 98-0
 Fax (0 72 21) 9 98-40
 E-Mail: info@voigt-ingenieur.de

Bauplanlage 15
 76183 Karlsruhe 76
 Tel. (0 72 21) 9 98-0
 Fax (0 72 21) 9 98-40

Baubüro:

Projekt:

STADT STUTTENSEE

Unbau und Erweiterung der Kläranlage Blankenloch

Phase:

Rhm:

Genev:

Bestandsplan	Nachklärbecken	Kla
--------------	----------------	-----

Wir bestätigen hiermit die Vertiefung dieser Zeichnung, Erweiterung und/oder Änderung nach dem Stand der Technik zum Zeitpunkt der Unterschrift.

Mafstab: 1 : 75

Zuordnung Nr.: 21 g

Baumaterial	Km	H. Sch.	Projekt Nr.: 145 1529
Genehmigt	H. Sch.	Mär 2000	Zuordnung Nr.: 21 g