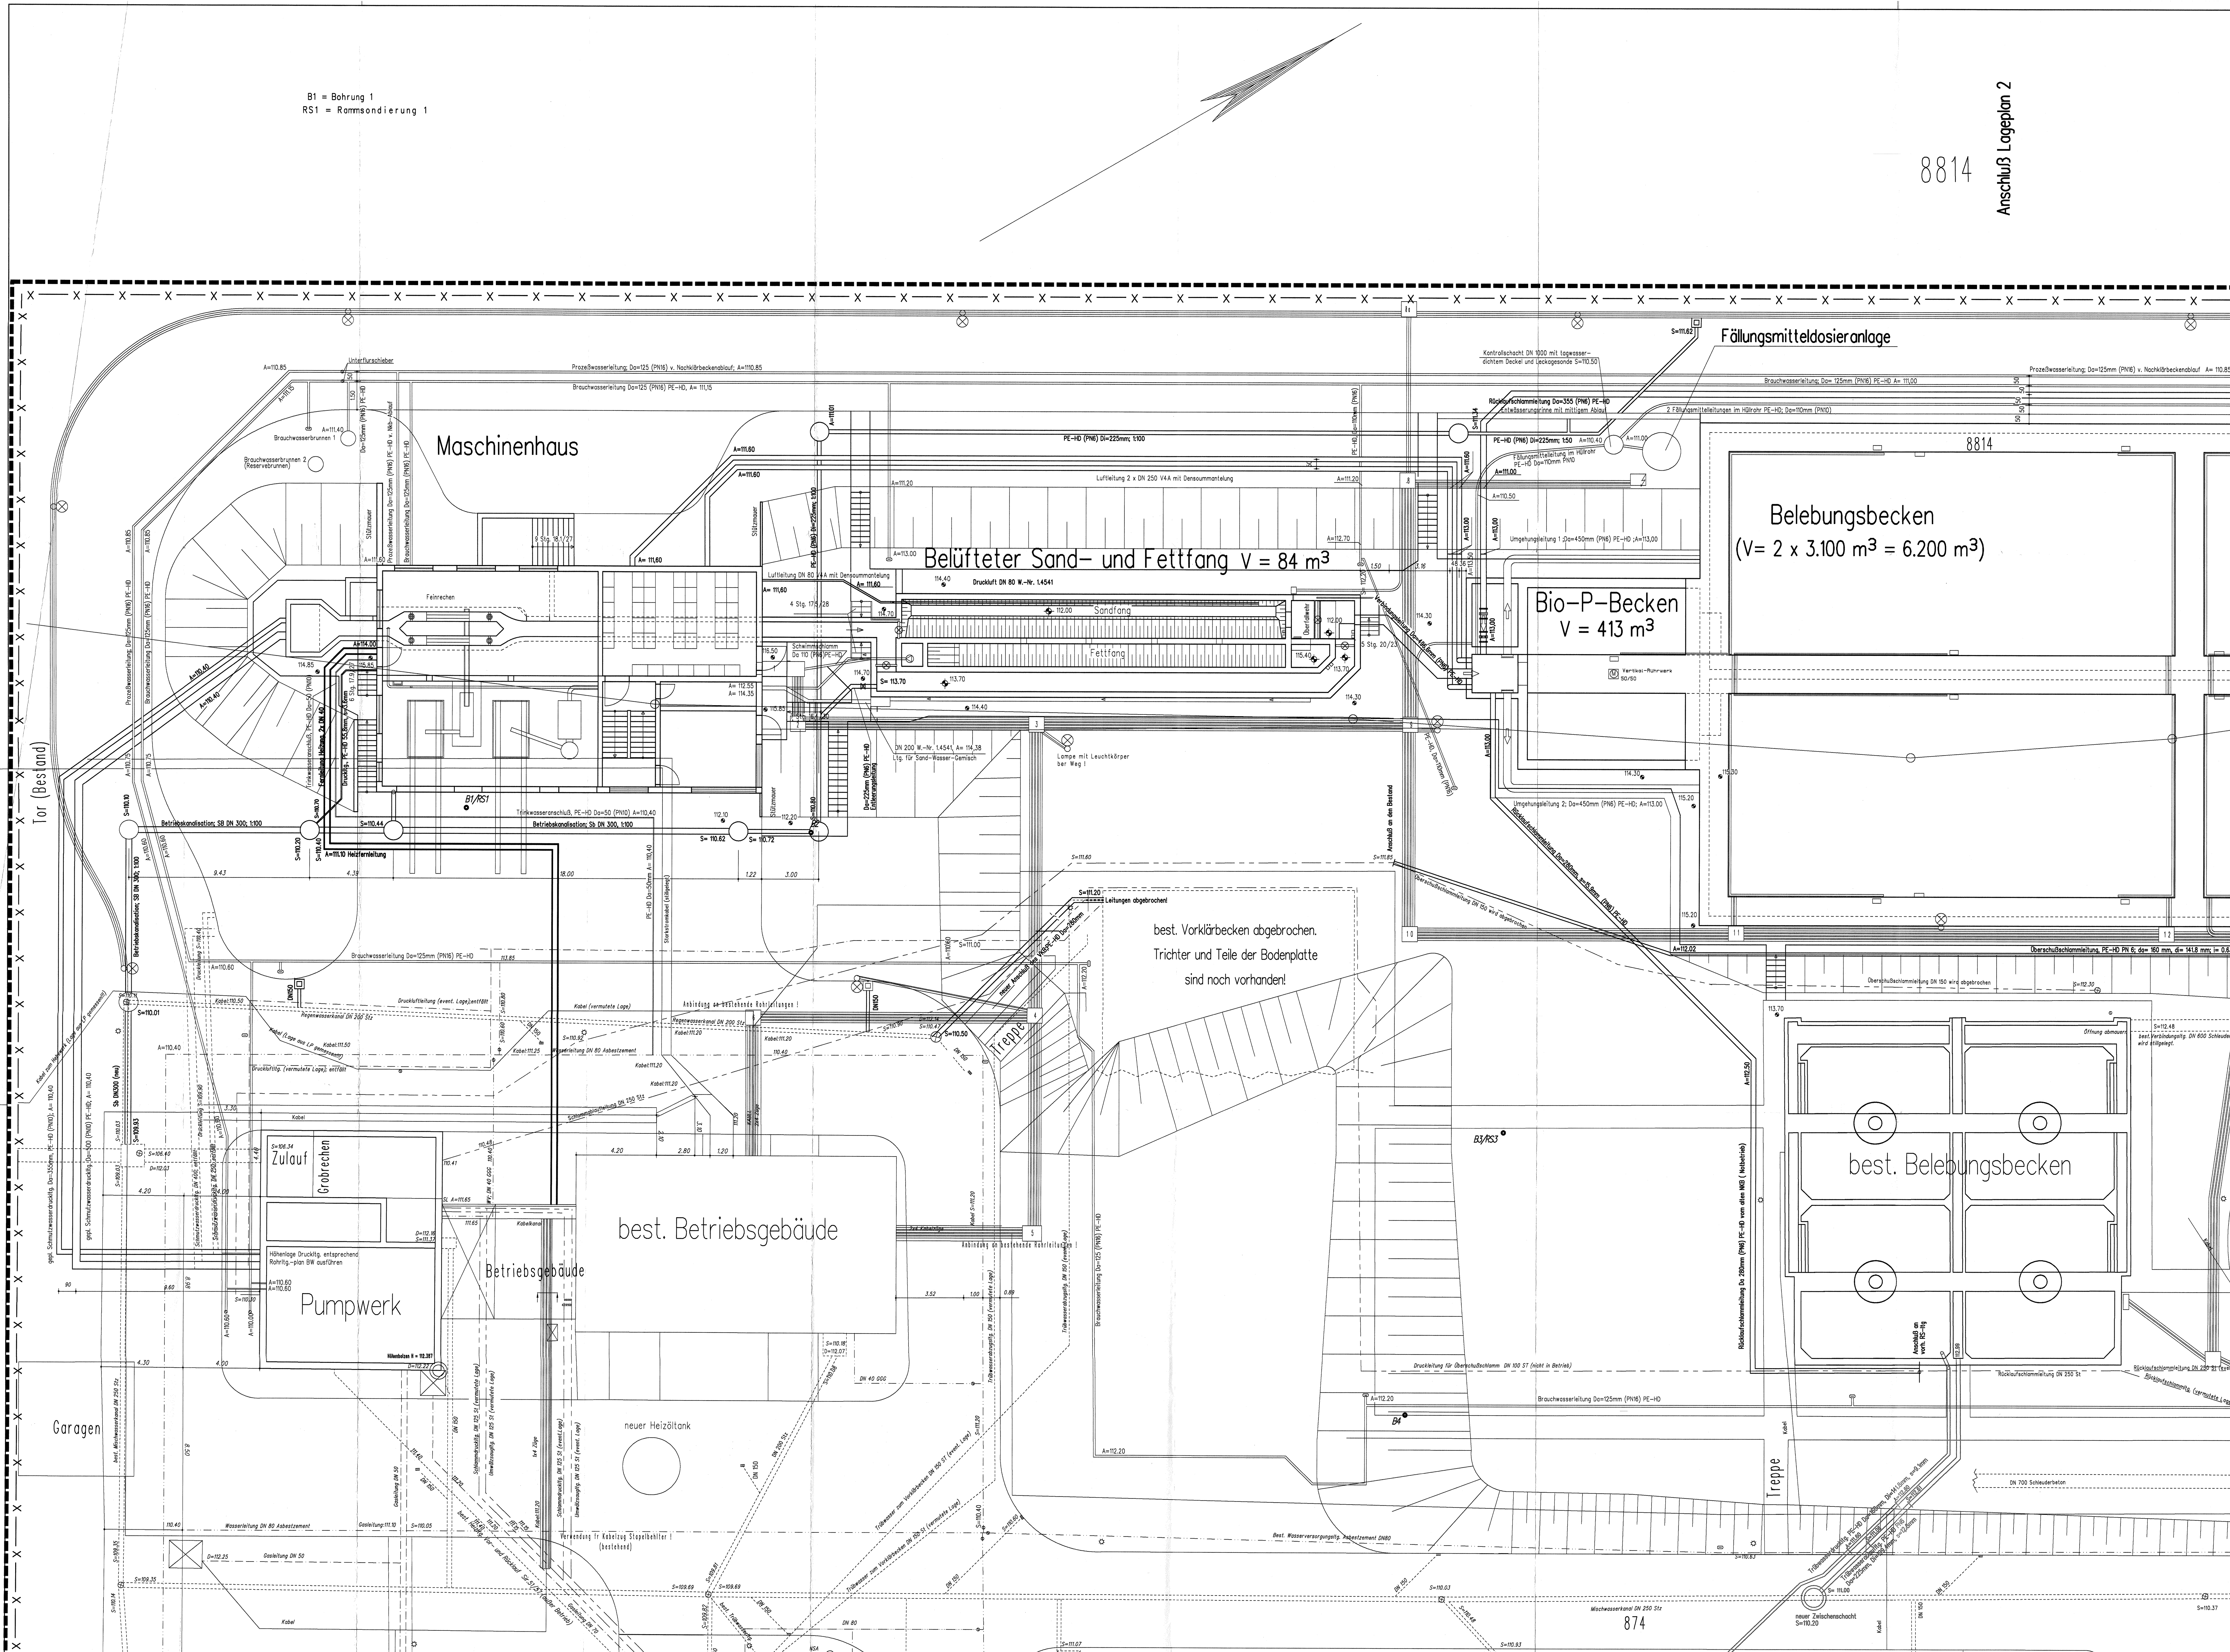

Index | Datum | Name | Änderung

Planverfasser: **VOIGT INGENIEURE**

VOIGT INGENIEURE GmbH Karlsruhe
Neureuter Straße 37b
76185 Karlsruhe
Tel. (07 21) 972 39-0
Fax (07 21) 972 39-90

Friedrichstraße 15
76744 Wörth
Tel. (0 72 71) 97 99-60
Fax (0 72 71) 97 99-61

Bauherr: **STADT STUTENSEE**

Projekt: **Umbau und Erweiterung der Kläranlage Blankenloch**

Phase: **Bestandsplan**	Weitergabe sowie Vervielfältigung dieser Unterlage, Verwertung und Mitteilung ihres Inhaltes nicht gestattet, soweit nicht schriftlich zugestanden.		
Plan: **Lageplan Gesamtleitungsplan 1**	Bearbeitet	Kn	Maßstab: 1 : 100
	Gezeichnet	KP/ED/YH	
	Geprüft		Zeichnung Nr.:
Gewerk: **KLA**	Datum	Mai 2000	LPBES-L1.PIC / T1
	Projekt Nr.	145 1529	

Fertigung
Anl.: